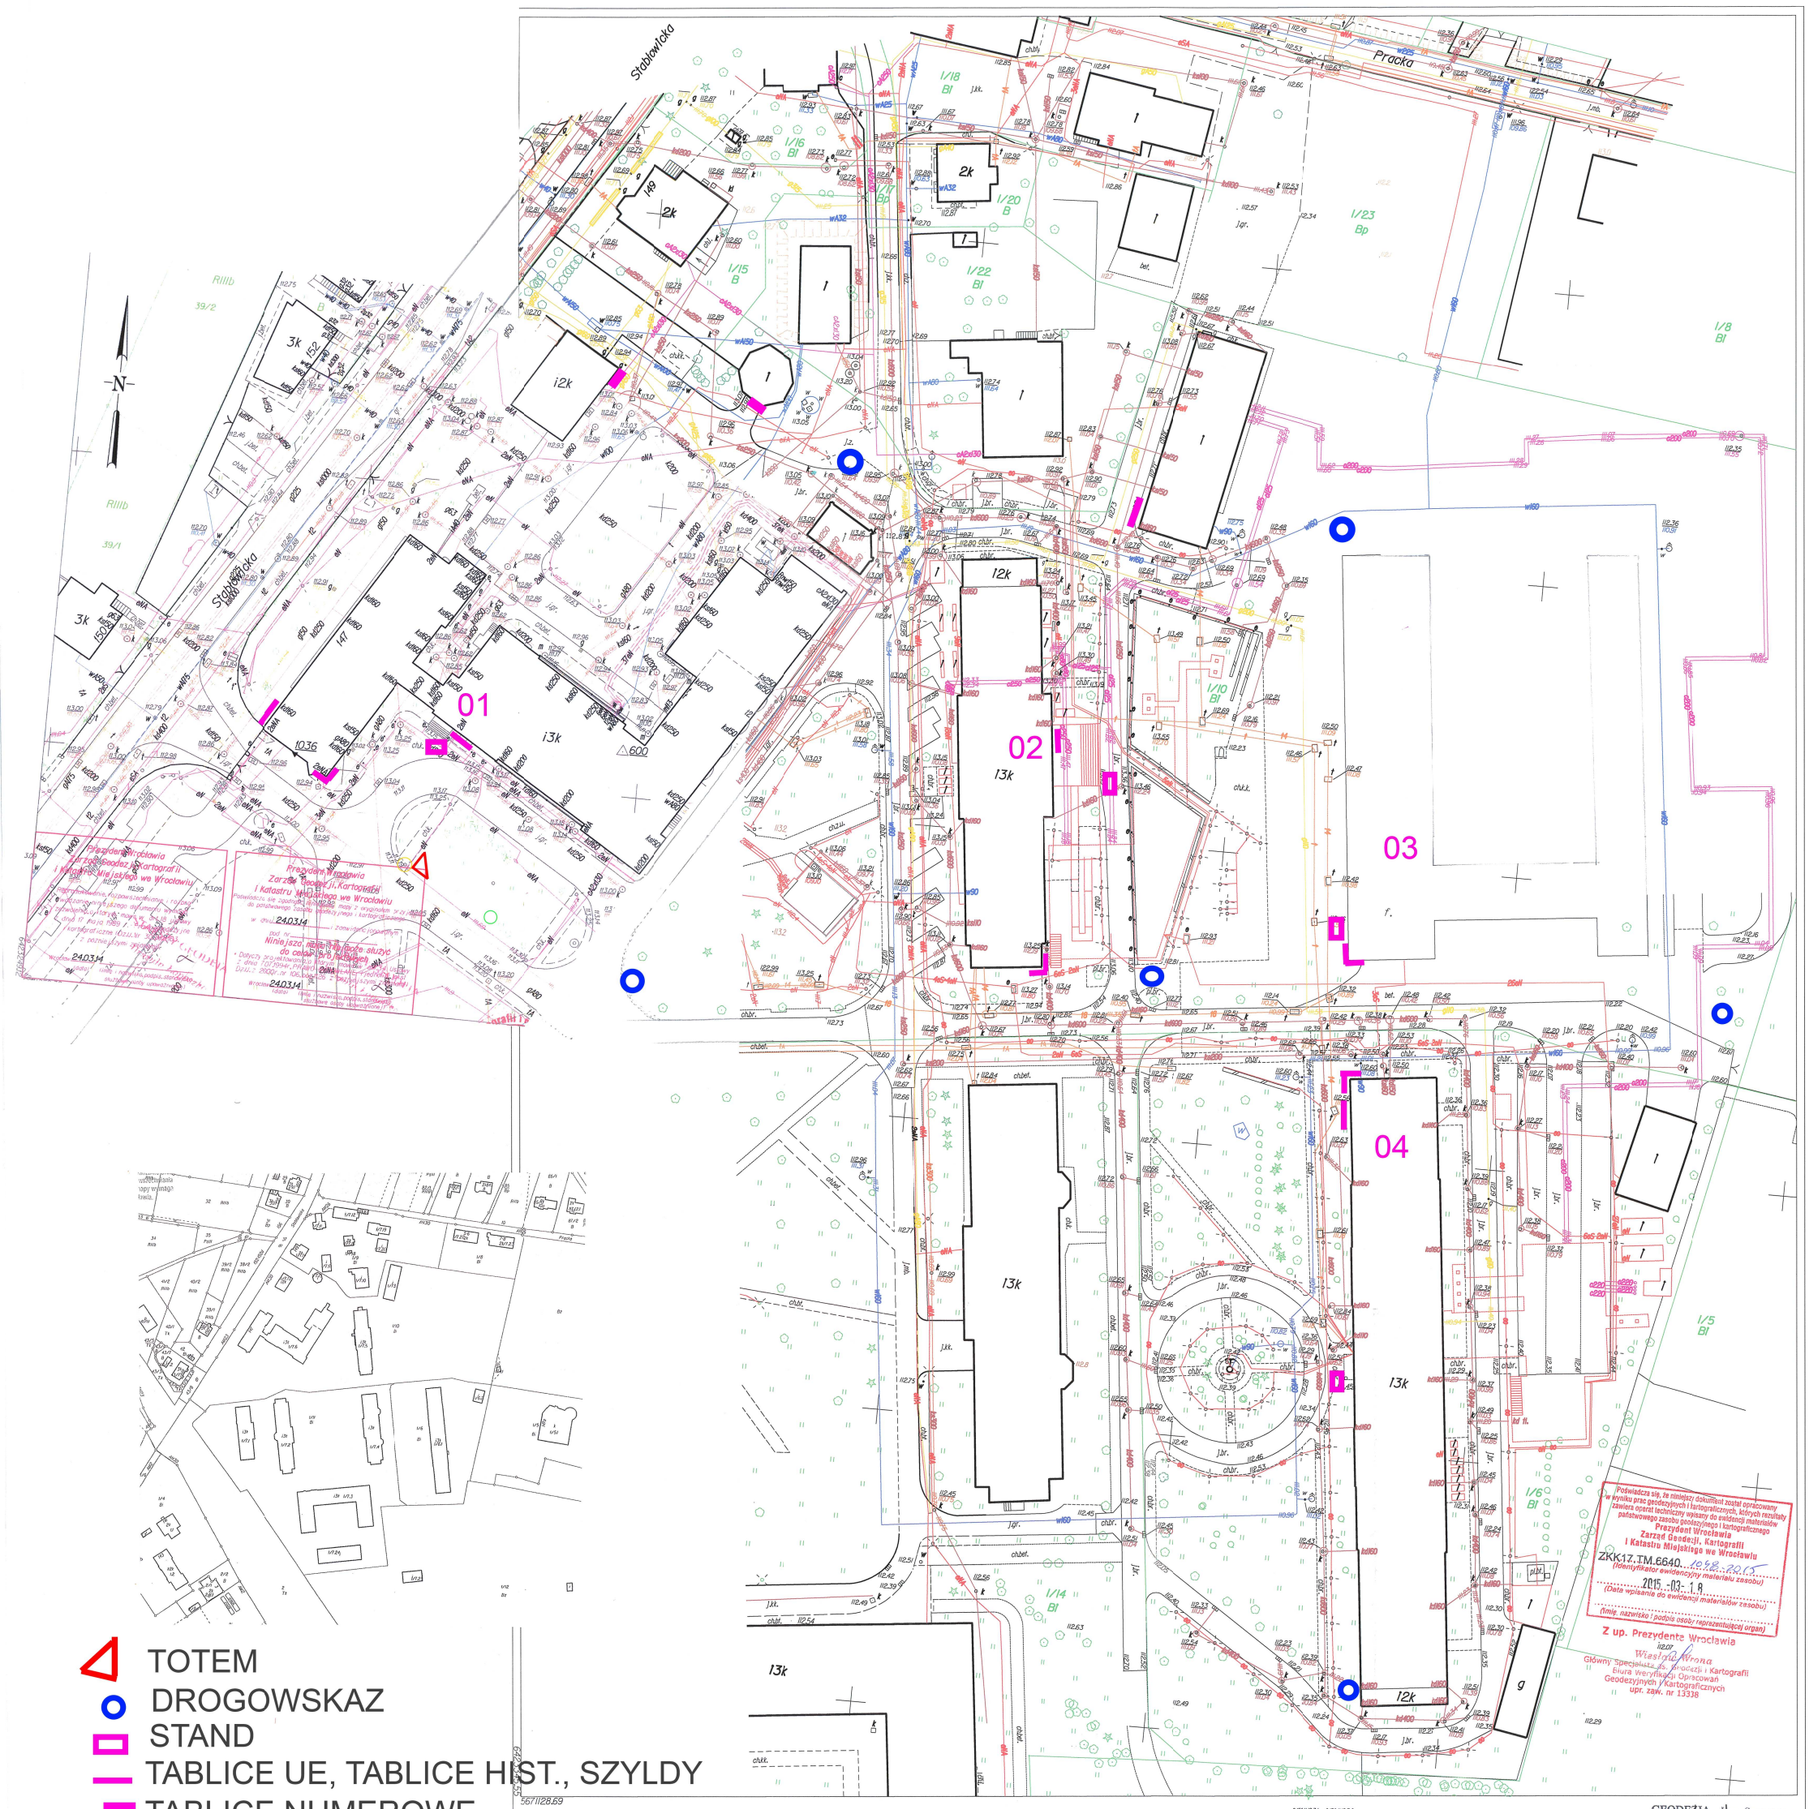

TOTEM

DROGOWSKAZ

STAND

TABLICE UE, TABLICE HIST., SZYLDY

TABLICE NUMEROWE

02

567/1128.69

WROCŁAW 026401-I.

Obręb **PRACZE ODRZAŃSKIE** nr obrębu 0043

ul. Stablowicka dz. 1/6; 1/10 AM 30

Nr sekcji 6.150.11.18.3.1 6.150.11.18.3.3

Skala 1:500

MAPA GEODEZYJNEJ INWENTARYZACJI POWYKONAWCZEJ

1. Układ współrzędnych: "2000/6".
2. Poziom odniesienia: "Kronsztadt 1986".
3. Wyeksponowane na niniejszej mapie sieci uzbrojenia terenu: elektroenergetyczna, gazowa, telekomunikacyjna, wodociągowa, kanalizacyjna, ciepłownicza oraz zagospodarowanie terenu i dokumenty powstałe w wyniku inwentaryzacji przyjęto do państwowego zasobu geodezyjnego i kartograficznego i zaewidencjonowano pod nr ZKK17.TM.6640.1048.2015
4. Sieć uzbrojenia terenu zrealizowana została zgodnie/niezgodnie z lokalizacją uzgodnioną z ogólną ZUDP nr z dnia
5. Wykonawstwo mapy: GEODEZJA - Jerzy Szymański.

6.150.11.18.3.1 6.150.11.18.3.2 43 PRACZE ODRZAŃSKIE 45 STABLOWICE 6.150.11.18.3.3 6.150.11.18.3.4

Nie wyklucza się istnienia w terenie innych nie wykazanych na mapie urządzeń podziemnych, które nie były zgłoszone do inwentaryzacji lub o których brak jest informacji w instytucjach branżowych.

WROCŁAW 04.03.2015 ZKK17.TM.6640.1048.2015

GEODEZJA - Jerzy Szymański
50-447 Wrocław, ul. Nauka Bosaka 4-3
Tel. 344-89-58, 606 890 400
NIP 899-111-77-75
inż. Jerzy Szymański
GEODETA
geodeta upr. M.G.H.B. nr 7710 podpis

Podwładcza się, że niniejszy dokument został opracowany w wyniku prac geodezyjnych i kartograficznych, których rezultaty zawiera operat techniczny wpisany do ewidencji materiałów państwowego zasobu geodezyjnego i kartograficznego
Prezydent Wrocławia
Zarząd Geodezji, Kartografii i Katastru Miejskiego we Wrocławiu
ZKK17.TM.6640. 1048.2015
(Identyfikator ewidencyjny materiału zasobu)
2015 -03- 18
(Data wpisania do ewidencji materiałów zasobu)
(Imię, nazwisko i podpis osoby reprezentującej organ)
Z up. Prezydenta Wrocławia
Wiesław Wrona
Główny Specjalista ds. Geodezji i Kartografii
Biura Weryfikacji Opracowań Geodezyjnych i Kartograficznych
upr. zaw. nr 13338