13. UZGODNIENIE KANALIZACJI SANITARNEJ Z MPWiK

mpwik WROCŁAW

L.dz. 14973/RK/2054/RTU-LM/2009

Wrocław, 25.06.2009 r.

Wrocławskie Centrum Badań
EIT + Sp. z o.o.
ul. Stabłowicka 147/149
54-066 Wrocław

Załącznik: nr rej. MPWiK 27953/RT/2009 do PB zewnętrznych instalacji kanalizacji sanitarnej dla remontowanego i przebudowywanego budynku nr 1 - część „B" i „C" - Kompleksu Edukacyjnego Europejskiego Instytutu Technologicznego przy ul. Stabłowickiej nr 147-149 / ul. Prackiej nr 5-8 we Wrocławiu, obręb Pracze Odrzańskie, AM-30, działka nr 1/7.

Przedłożony PB instalacji kanalizacji sanitarnej jw. uzgadniamy z następującymi uwagami:

- Przedmiotowe instalacje kanalizacyjne należy realizować zgodnie z postanowieniami ustawy z dnia 7 lipca 1994 r. Prawo Budowlane (Dziennik Ustaw z 2006 r., nr 156, poz. 1118)
- Warunkiem przystąpienia do prac związanych z budową ww. zewnętrznych instalacji jest brak sprzeciwu ze strony Urzędu Miejskiego we Wrocławiu na dokonane zgłoszenie budowy lub posiadanie przez inwestora uzgodnienia z Zespołem Uzgadniania Dokumentacji Projektowej w zakresie usytuowania projektowanych przewodów uzbrojenia terenu. Zaświadczenie o braku sprzeciwu lub projekt usytuowania przewodów z klauzulą ww. uzgodnienia należy załączyć do wniosku o przegląd zewnętrznych instalacji kanalizacyjnych jw. składanego w Biurze Obsługi Klienta MPWiK Sp. z o.o. przy ul. Na Grobli 14/16 we Wrocławiu
- Przybory kanalizacyjne, w przypadku ich zlokalizowania w zagłębionych pomieszczeniach oraz w obniżeniach terenu, należy zamknąć zasuwami przeciwzalewowymi
- Należy zastosować odpowiednie rury ochronne na przewodach kanalizacyjnych w miejscach ich lokalizacji w nienormatywnych odległościach od innych przewodów, urządzeń oraz elementów zagospodarowania terenu (tj. w przypadku usytuowania wykonanych dla obiektu jw. przewodów kanalizacyjnych niezgodnie z minimalnymi odległościami określonymi w aktualnych przepisach, normach oraz w „Wytycznych projektowania..." obowiązujących w MPWiK Sp. z o.o.)
- Na trasie przewodów kanalizacji sanitarnej, w miejscach zmiany kierunku przepływu ścieków, należy stosować studnie rewizyjne - zgodnie z wymaganiami PN 92/B-01707
- Jakość ścieków odprowadzanych do miejskiej kanalizacji - w ostatniej studni rewizyjnej przed wlotem do miejskiego kanału - powinna odpowiadać wymogom określonym w Dz.U. Nr 136, poz. 963 i 964 - Rozporządzenie Ministra Budownictwa z dnia 14 lipca 2006 r. oraz powinna być zgodna z załącznikiem do ww. pisma
- Inwestor powinien przed przekazaniem do użytkowania ww. obiektu zgłosić w MPWiK Sp. z o.o. termin rozpoczęcia użytkowania tego obiektu oraz przedstawić MPWiK Sp. z o.o. umowę zawartą z wyspecjalizowaną firmą na odbiór zawartości z urządzeń oczyszczających ww. ścieki

MPWiK Sp. z o.o., ul. Na Grobli 14/16, 50-421 Wrocław
tel.: 071 340 95 00, faks: 071 372 37 20, mpwik@mpwik.wroc.pl, www.mpwik.wroc.pl
Sąd Rejonowy dla Wrocławia- Fabrycznej, VI Wydział Gospodarczy Krajowego Rejestru Sądowego, nr KRS:0000043801
Wysokość kapitału zakładowego: 357 865 632 PLN, Konto: Kredyt Bank SA, I/O Wrocław, 88 1500 1155 1211 5000 4945 0000
NIP: 896-000-02-56, REGON: 930155369

AUTORSKA AGENCJA PROJEKTOWA S.C.
mgr inż. arch. Jerzy Wojciechowski
64-100 LESZNO
ul. Dembińskiego 14 tel. (0-65) 205 260

• Zgodnie z „Ustawą o zbiorowym zaopatrzeniu w wodę i zbiorowym odprowadzaniu ścieków" z 7 czerwca 2001 r., art.9, pkt.1, zabrania się wprowadzania ścieków opadowych do kanalizacji sanitarnej oraz zabrania się wprowadzania ścieków bytowych i ścieków przemysłowych do urządzeń kanalizacyjnych przeznaczonych do odprowadzania wód opadowych. W związku z tym właściciel przedmiotowej nieruchomości jest zobowiązany do przebudowy układu istniejących instalacji kanalizacyjnych w zakresie gwarantującym całkowite rozdzielenie instalacji kanalizacji deszczowej od instalacji kanalizacji sanitarnej

• Ułożone ww. zewnętrzne instalacje kanalizacji sanitarnej należy w stanie odkrytym zgłosić do powykonawczego pomiaru geodezyjnego ZGKiKM Wrocław a następnie do przeglądu w Biurze Obsługi Klienta MPWiK Sp. z o.o. przy ul. Na Grobli 14/16 we Wrocławiu

• Warunkiem przeprowadzenia przez MPWiK Sp. z o.o. przeglądu ww. instalacji kanalizacyjnych jest dostarczenie przez inwestora powykonawczego pomiaru geodezyjnego tych instalacji

• Likwidowane istniejące przewody wod.-kan. należy zgłosić do powykonawczej inwentaryzacji geodezyjnej. Na matrycach ZGKiKM Wrocław zlikwidowane przewody wod.-kan. powinny być oznakowane zgodnie z obowiązującą instrukcją geodezyjną

• W przypadku uszkodzenia czynnych sieci lub urządzeń wod.-kan. na terenie przedmiotowej budowy wykonawca jest zobowiązany na własny koszt do ich natychmiastowej naprawy oraz do zapewnienia ciągłości przepływu

• Odprowadzanie ścieków z części ww. obiektu - przez odcinek instalacji włączony do studni nr SK o rzędnych 113,13 / 111,02 m.n.p.m. - będzie możliwe po zrealizowaniu przez inwestora przebudowy i rozbudowy instalacji kanalizacyjnej zgodnie z PB nr rej. MPWiK 26869/RT/2008

• Dostawa wody do obiektu jw. z miejskiej sieci wodociągowej żel. Ø 175 mm w ul. Stabłowickiej - przez przyłącze wodociągowe istniejące dla ww. nieruchomości i złączone z miejską siecią jw. - będzie możliwa po wykonaniu przez inwestora przebudowy i rozbudowy instalacji wodociągowej wg ww. PB nr rej. MPWiK 26869/RT/2008 oraz po zrealizowaniu planowanego zakresu budowy instalacji wodociągowej w tym obiekcie (w nawiązaniu do wewnętrznej instalacji wodociągowej zlokalizowanej w części A ww. budynku nr 1)

• Rozliczanie przedmiotowego obiektu za dostarczoną wodę oraz odprowadzone ścieki bytowe i ścieki przemysłowe będzie realizowane wg wskazań wodomierza głównego zainstalowanego w studni wodomierzowej na ww. przyłączu wodociągowym istniejącym dla nieruchomości jw.

Niniejsze uzgodnienie projektu ważne jest 2 lata.

Z poważaniem

MPWiK Sp. z o.o. Wrocław

Mirosław Zięba
Kierownik
Działu Inżynieryjnego i Planowania

Otrzymują:
1. Adresat
2. RT, a/a.

ZA ZGODNOŚĆ Z ORYGINAŁEM

aap AUTORSKA AGENCJA PROJEKTOWA S.C.
mgr inż. arch. Jerzy Wojciechowski
64-100 LESZNO
ul. Dembińskiego 14 tel. (0-65) 205 260

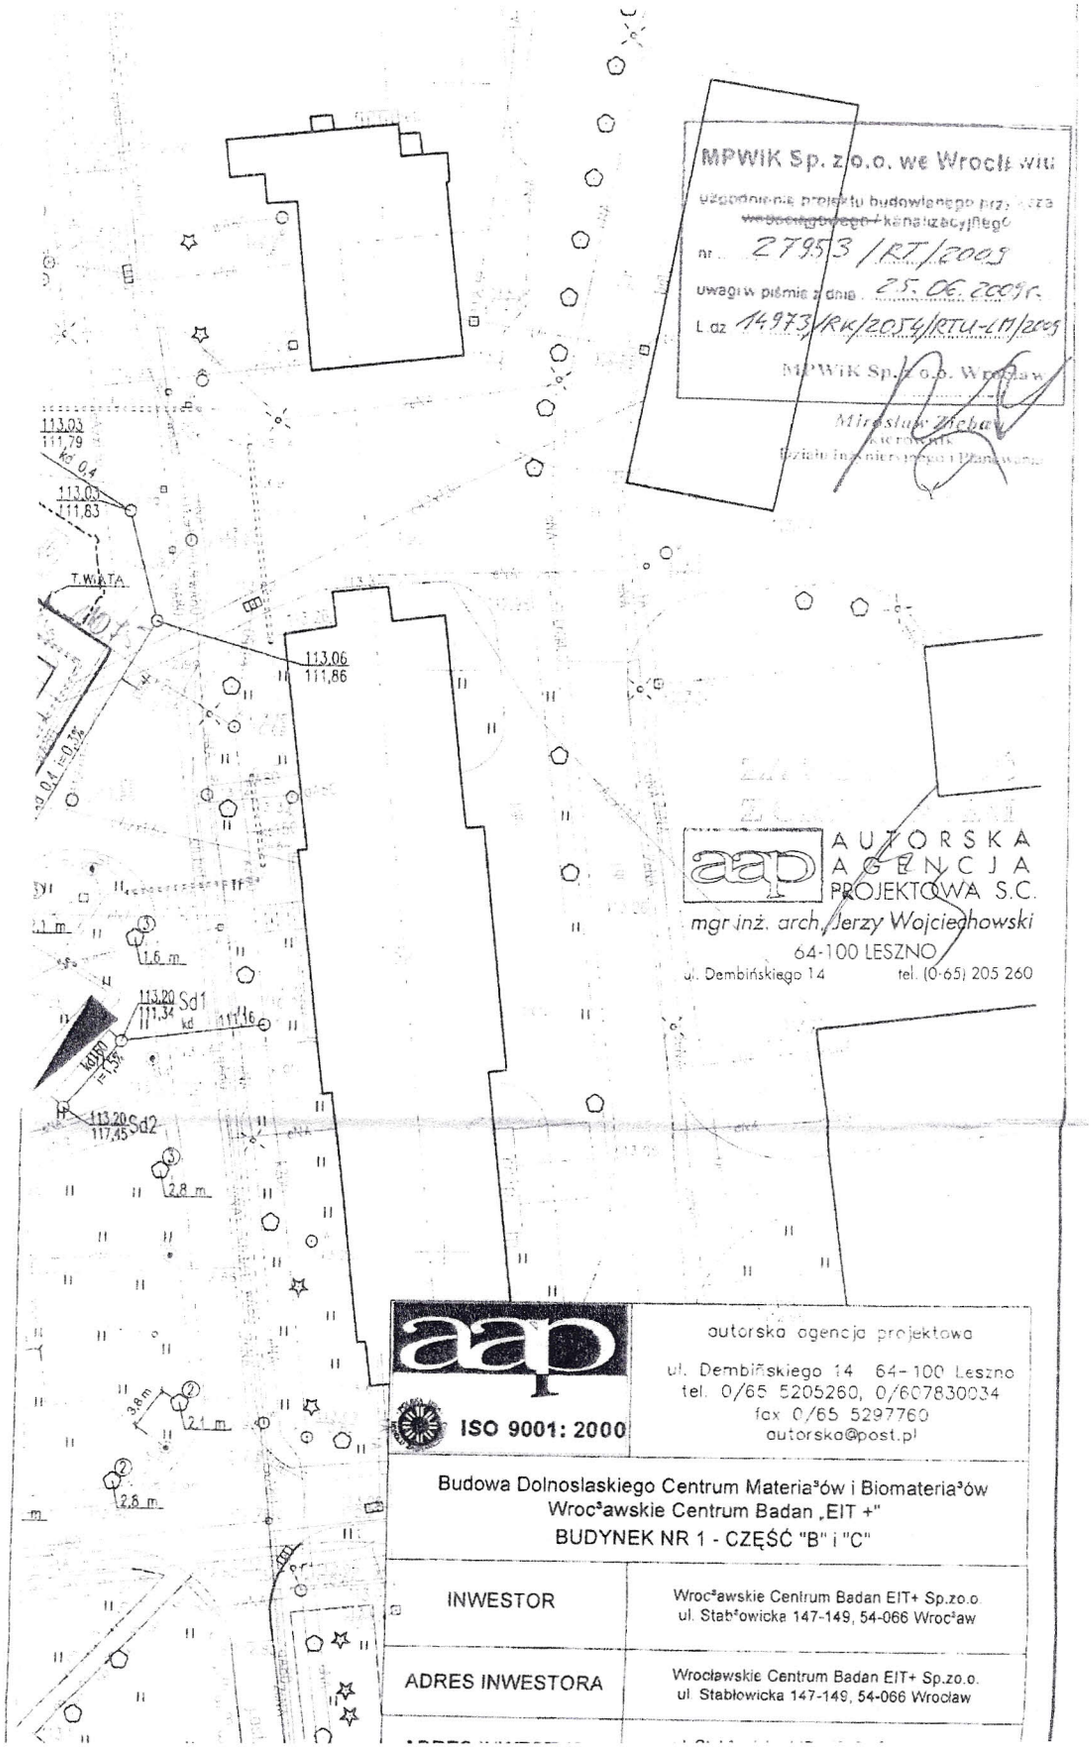
MPWiK Sp. z o.o. we Wrocławiu
uzgodnienie projektu budowlanego przyłącza
nr 27953/RT/2009
uwagi w piśmie z dnia 25.06.2009r.
L.dz 14973/RK/2054/RTU-LM/2009
113,03
111,79
113,03
111,83
T.WIATA
113,06
111,86
1,6 m
113,20 Sd1
111,34
113,20 Sd2
117,45
2,8 m
3,8 m
2,1 m
2,5 m
AUTORSKA AGENCJA PROJEKTOWA S.C.
mgr inż. arch. Jerzy Wojciechowski
64-100 LESZNO
ul. Dembińskiego 14 tel. (0-65) 205 260
ISO 9001: 2000
autorska agencja projektowa
ul. Dembińskiego 14 64-100 Leszno
tel. 0/65 5205260, 0/607830034
fax 0/65 5297760
autorska@post.pl
Budowa Dolnoslaskiego Centrum Materia³ów i Biomateria³ów
Wroc³awskie Centrum Badan „EIT +"
BUDYNEK NR 1 - CZĘŚĆ "B" i "C"
INWESTOR
Wroc³awskie Centrum Badan EIT+ Sp.zo.o.
ul. Stab³owicka 147-149, 54-066 Wroc³aw
ADRES INWESTORA
Wrocławskie Centrum Badan EIT+ Sp.zo.o.
ul. Stabłowicka 147-149, 54-066 Wrocław